


計画平面図 A1:1/300, A3:1/600

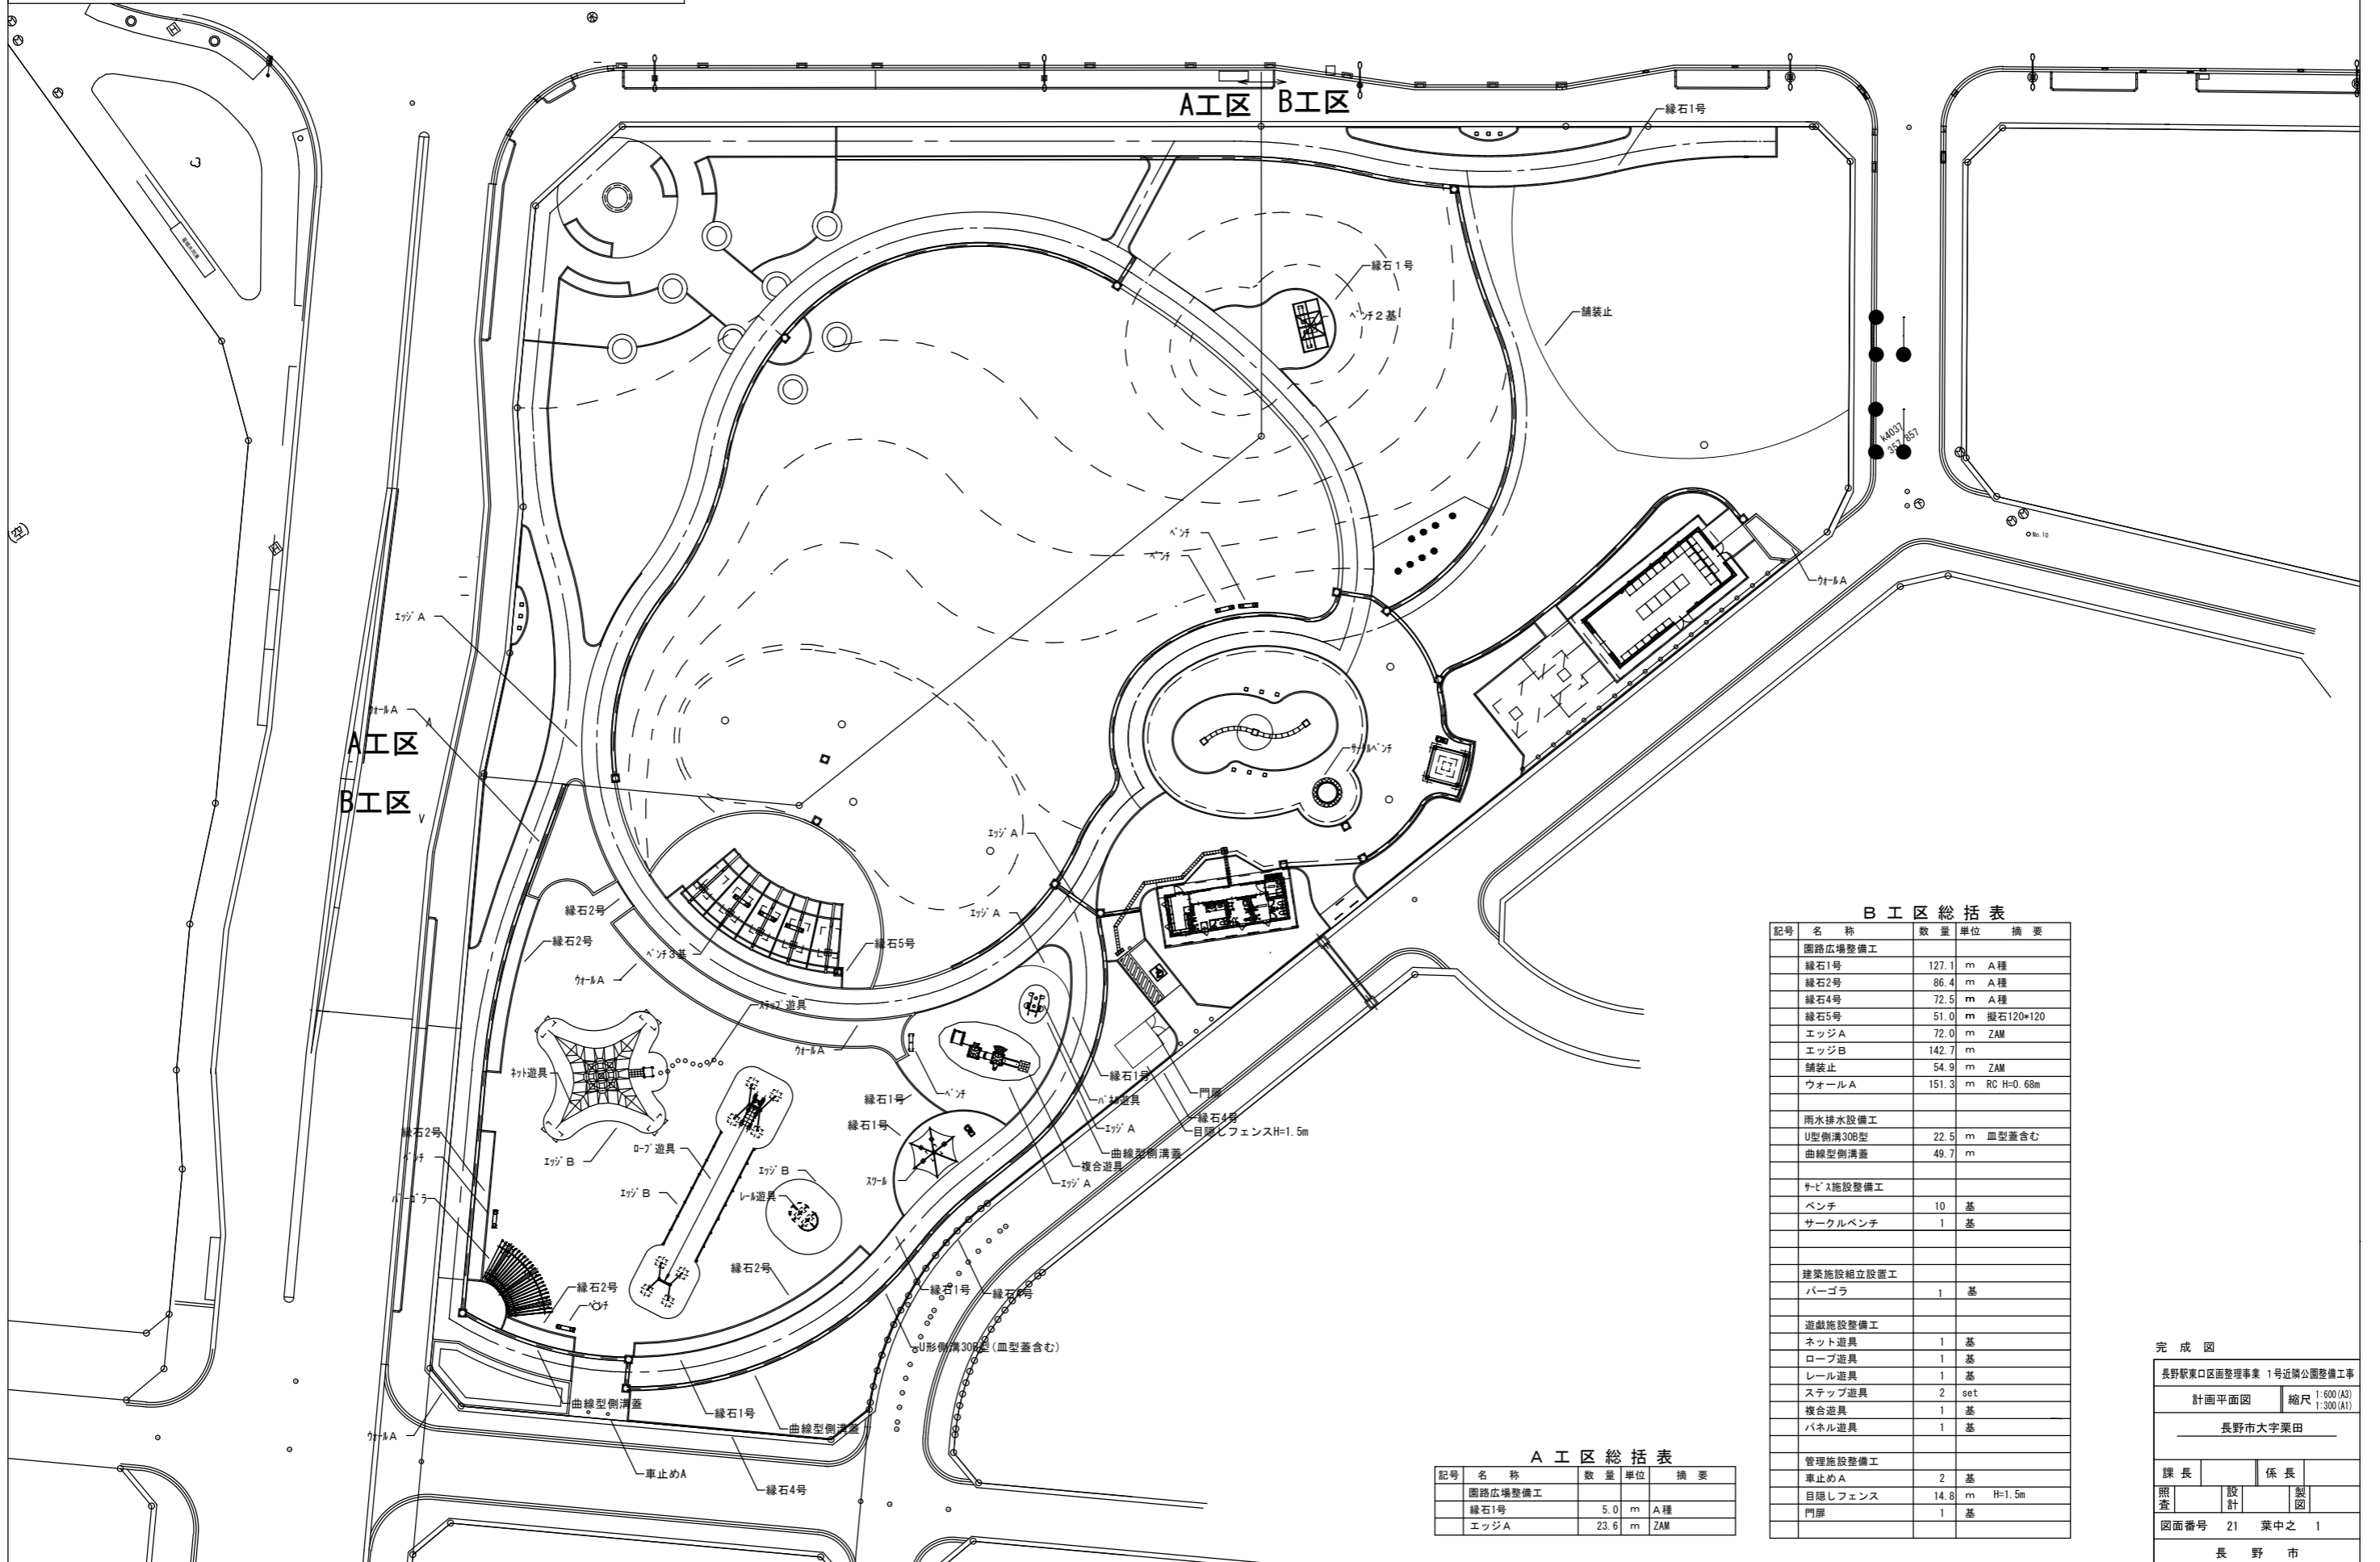

A工区総括表

記号	名称	数量	単位	摘要
	園路広場整備工			
	縁石1号	5.0	m	A種
	エッジA	23.6	m	ZAM

B工区総括表

記号	名称	数量	単位	摘要
	園路広場整備工			
	縁石1号	127.1	m	A種
	縁石2号	86.4	m	A種
	縁石4号	72.5	m	A種
	縁石5号	51.0	m	縦石120×120
	エッジA	72.0	m	ZAM
	エッジB	142.7	m	
	舗装止	54.9	m	ZAM
	ウォールA	151.3	m	RC H=0.68m
	雨水排水設備工			
	U型側溝30B型	22.5	m	皿型蓋含む
	曲線型側溝蓋	49.7	m	
	サービス施設整備工			
	ベンチ	10	基	
	サークルベンチ	1	基	
	建築施設組立設置工			
	パーゴラ	1	基	
	遊戯施設整備工			
	ネット遊具	1	基	
	ロープ遊具	1	基	
	レール遊具	1	基	
	ステップ遊具	2	set	
	複合遊具	1	基	
	パネル遊具	1	基	
	管理施設整備工			
	車止めA	2	基	
	目隠しフェンス	14.8	m	H=1.5m
	門扉	1	基	

完成図

長野駅東口区画整理事業 1号近隣公園整備工事

計画平面図 縮尺 1:600 (A3)
1:300 (A1)

長野市大字栗田

課長 _____ 係長 _____

照査 設計 製図

図面番号 21 葉中之 1

長野市