


座標図 A1:1/300, A3:1/600

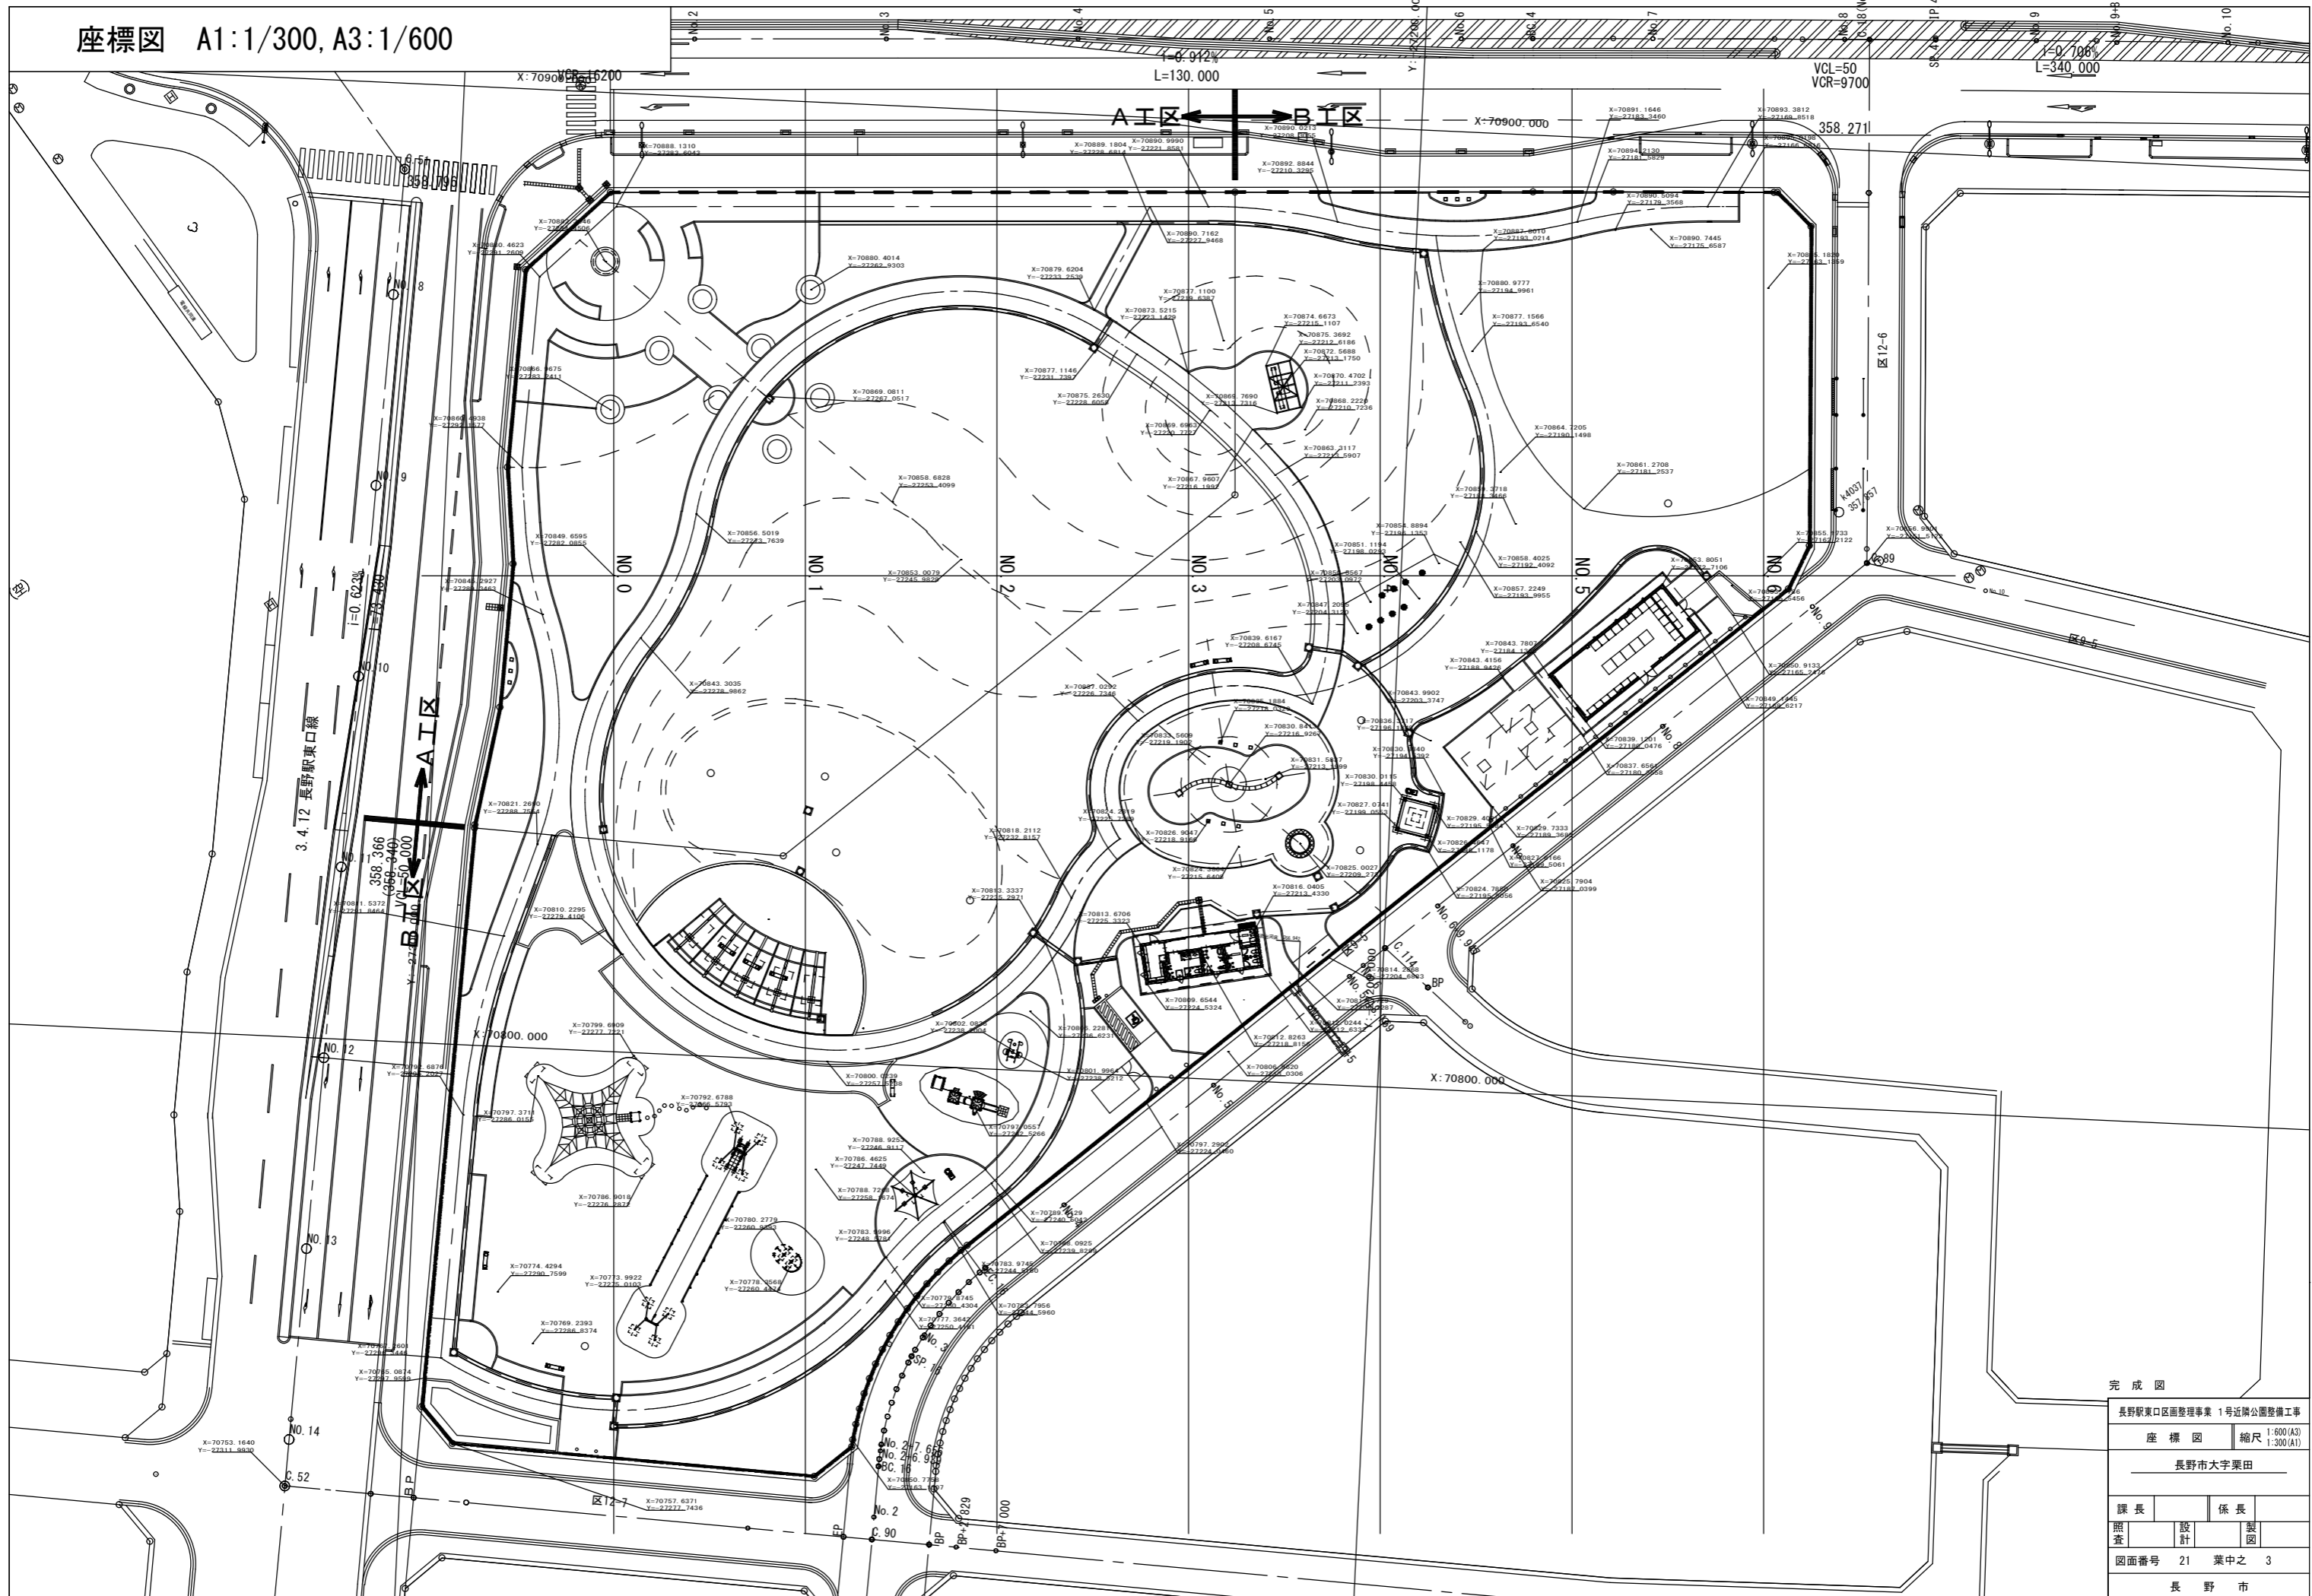

完成図			
長野駅東口区画整理事業 1号近隣公園整備工事			
座標図	縮尺	1:600 (A3) 1:300 (A1)	
長野市大字栗田			
課長		係長	
照査	設計	製図	
図面番号 21 葉中之 3			
長野市			